


RZUT PARTERU
(INWENTARYZACJA)
skala 1:100

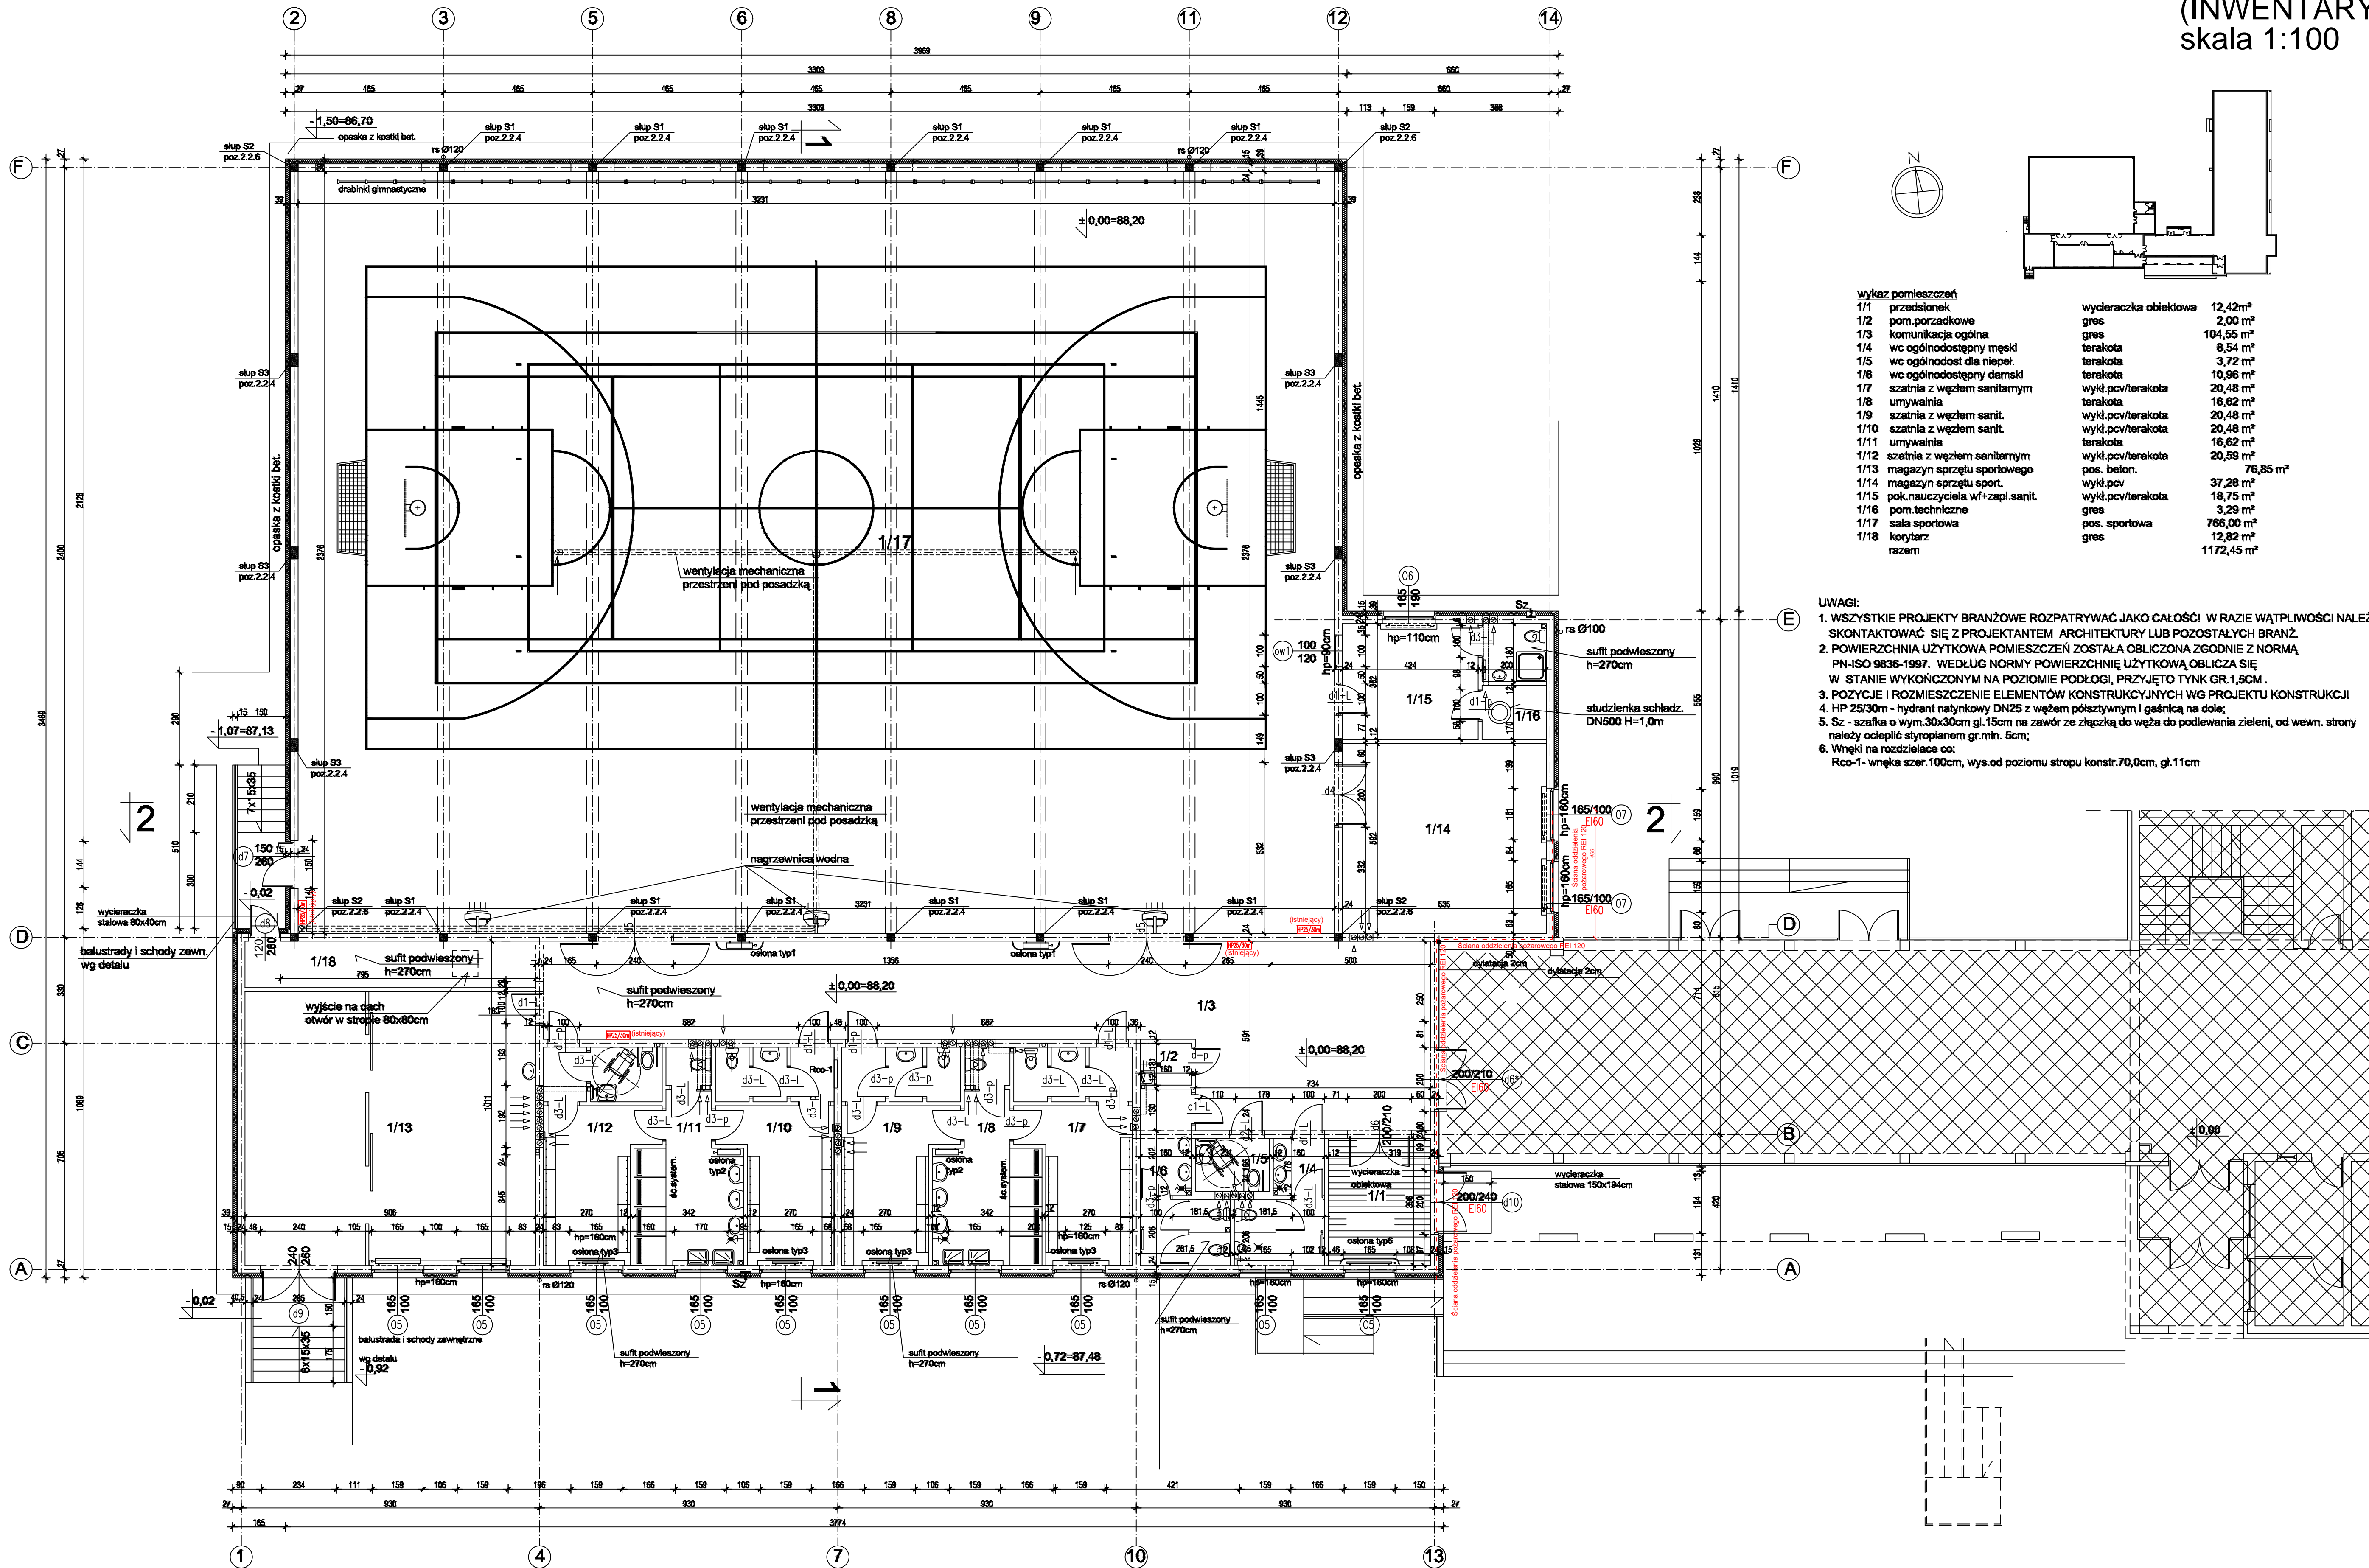

wykaz pomieszczeń	
1/1	przedsiönek
1/2	porozadkowe
1/3	komunikacja ogólna
1/4	wc ogólnodostępny męski
1/5	wc ogólnodostępny dla niepeł.
1/6	wc ogólnodostępny damski
1/7	szatnia z węzłem sanitarnym
1/8	umywalnia
1/9	szatnia z węzłem sanit.
1/10	szatnia z węzłem sanit.
1/11	umywalnia
1/12	szatnia z węzłem sanitarnym
1/13	magazyn sprzętu sportowego
1/14	magazyn sprzętu sport.
1/15	pok.nauczyciela w/zapi.sanit.
1/16	pom.techniczne
1/17	sala sportowa
1/18	korytarz
razem	

wycieraczka obiektowa	12,42m²
gres	2,00 m²
gres	104,55 m²
terakota	8,54 m²
terakota	3,72 m²
terakota	10,96 m²
wyld.pcv/terakota	20,48 m²
terakota	16,62 m²
wyld.pcv/terakota	20,48 m²
wyld.pcv/terakota	20,48 m²
terakota	16,62 m²
wyld.pcv/terakota	20,58 m²
pos. beton.	76,85 m²
wyld.pcv	37,28 m²
wyld.pcv/terakota	18,75 m²
gres	3,29 m²
pos. sportowa	765,00 m²
gres	12,82 m²
razem	1172,45 m²

- UWAGI:
- WSZYSTKIE PROJEKTY BRANŻOWE ROZPATRYWAĆ JAKO CAŁOŚĆ! W RAZIE WĄTPLIWOŚCI NALEŻY SKONTAKTOWAĆ SIĘ Z PROJEKTANTEM ARCHITEKTURY LUB POZOSTAŁYCH BRANŻ.
 - POWIERZCHNIA UŻYTKOWA POMIESZCZEŃ ZOSTAŁA OBLICZONA ZGODNIE Z NORMĄ PN-ISO 9836-1987. WEDŁUG NORMY POWIERZCHNIE UŻYTKOWĄ OBLICZA SIĘ W STANIE WYKOŃCZONYM NA POZIOMIE PODŁOGI, PRZYJĘTO TYNK GR.1,5CM.
 - POZYCJE I ROZMIESZCZENIE ELEMENTÓW KONSTRUKCYJNYCH WG PROJEKTU KONSTRUKCJI
 - Sz - szafka o wym.30x30cm gł.15cm na zawór ze złączką do węża do podlewania zieleni, od wewn. strony należy ocieplić styroplanem gr.min. 5cm;
 - Wnęki na rozdzielacze co:
Rco-1 - wnęka szer.100cm, wys.od poziomu stropu konstr.70,0cm, gł.11cm

Istniejąca wydzielona pożarowo strefa zaliczona jest (według dokumentacji powykonawczej) do kategorii zagrożenia ludzi ZLL; budynek wykonany w klasie "C" odporności pożarowej.

www.pmbiuro.pl		Nazwa i adres inwestycji:		Rozbudowa budynku Zespołu Szkół Zawodowych w Kurzętniku na działce oznaczonej w ewidencji gruntów nr 1700 położonej w miejscowości Kurzętnik, gm. Kurzętnik	
<div>INWENTARYZACJA</div>		Inwestor:		Powiat Nowomiejski reprezentowany przez Zarząd Powiatu w Nowym Mieście Lubawskim, 13-300 Nowe Miasto Lubawskie, ul. Rynek 1	
		Nazwisko i imię		Podpis	
Rzut parteru (inwentaryzacja)				skala 1:100	
				02	